

# 出来形展開図


H=1/100  
L=1/500

伊豆スカイライン (亀石峠 - 冷川)

位置 16.60kp - 21.40kp


図面No. 1 / 4

左  
亀石峠  
右

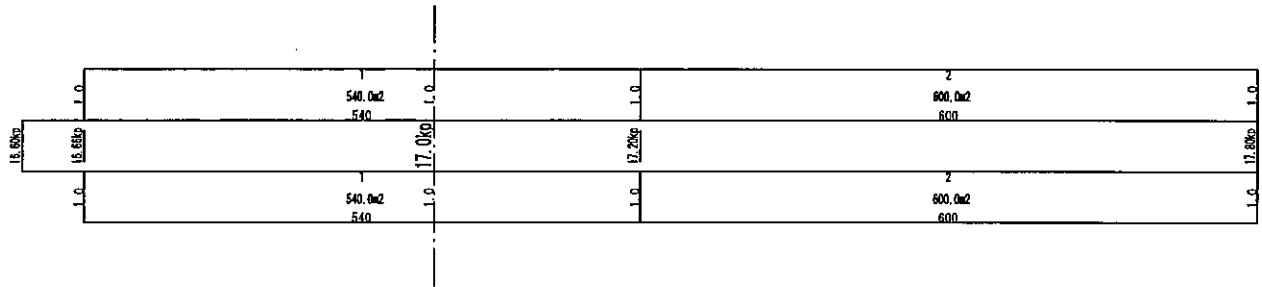


冷川

左  
亀石峠  
右

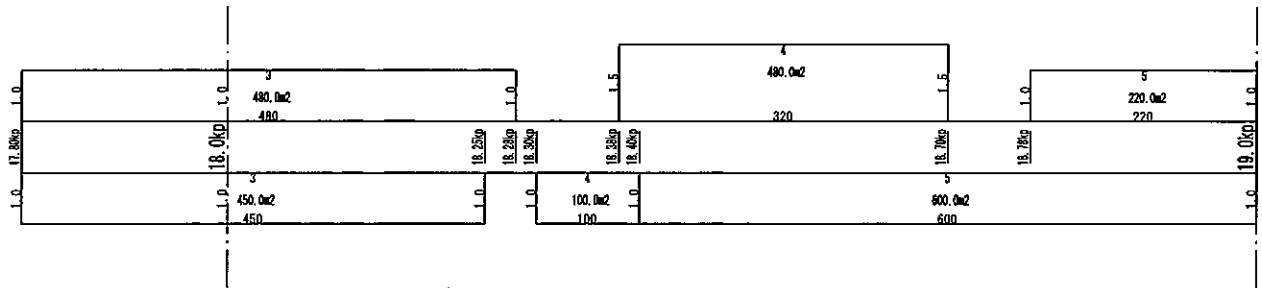


冷川

左  
亀石峠  
右

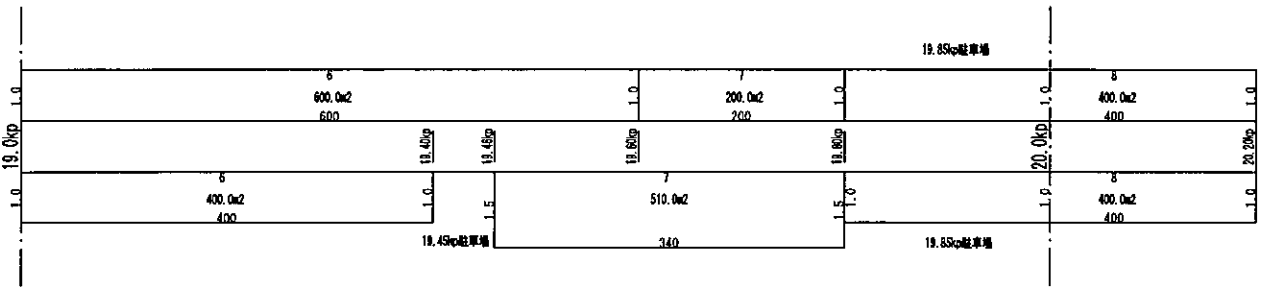

冷川

左  
亀石峠  
右

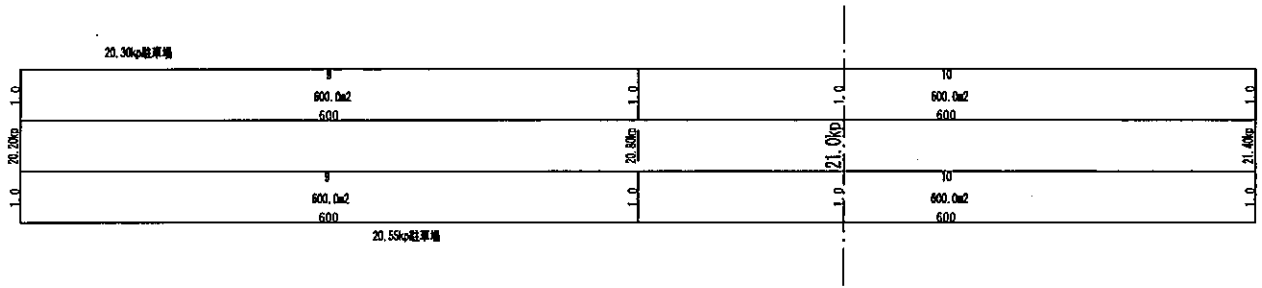

冷川

# 出来形展開図


H=1/100  
L=1/500

伊豆スカイライン (亀石峠 — 冷川)

位置 21.40kp — 26.20kp


図面No. 2 / 4

左  
亀石峠  
右

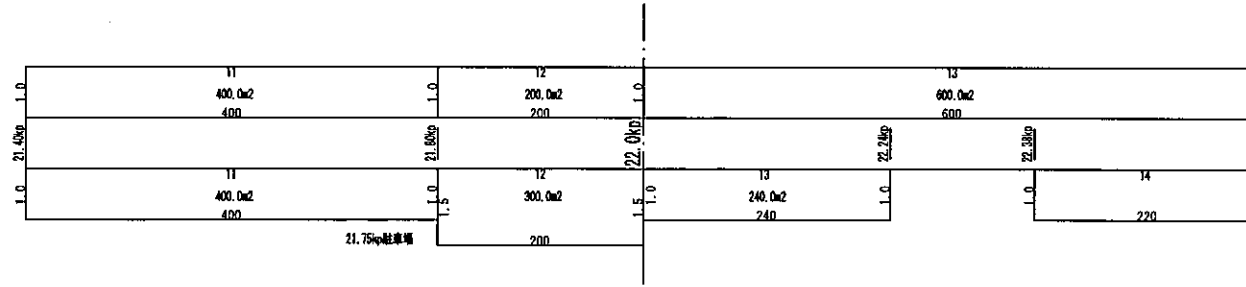


冷川

左  
亀石峠  
右

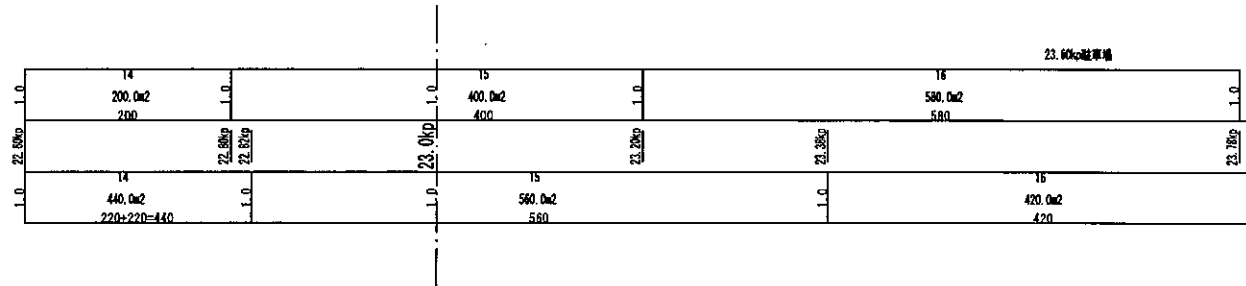


冷川

左  
亀石峠  
右

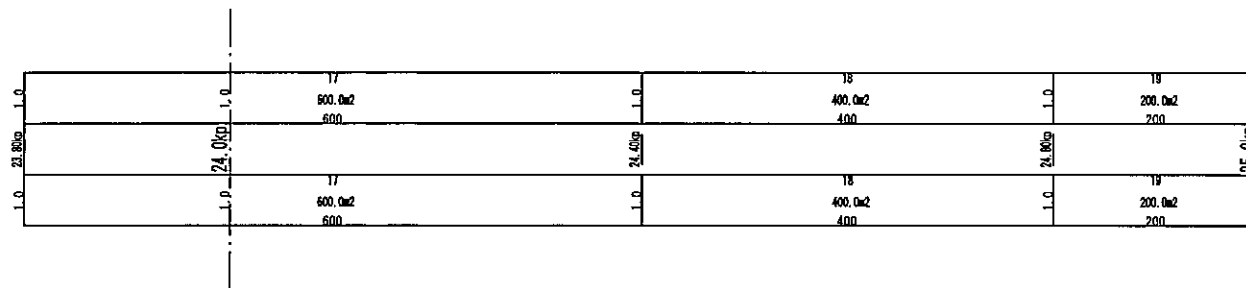

冷川

左  
亀石峠  
右

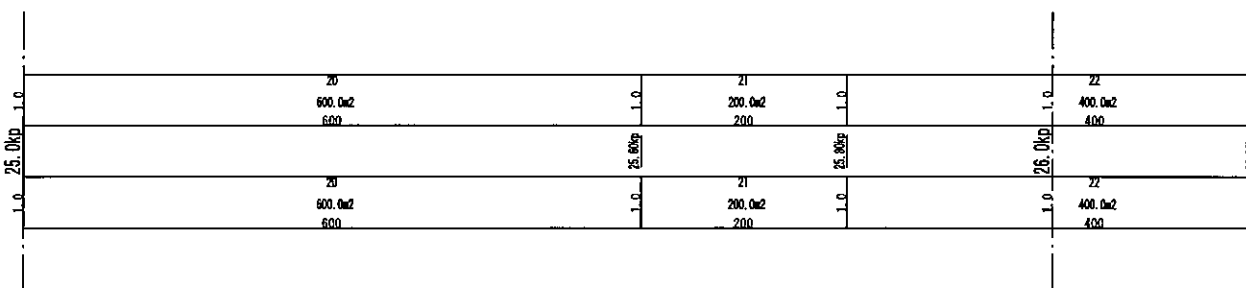

冷川

# 出来形展開図


H=1/100  
L=1/500

伊豆スカイライン (亀石峠 — 冷川)

位置 26.20kp — 31.00kp


図面No. 3 / 4

左  
亀石峠  
右

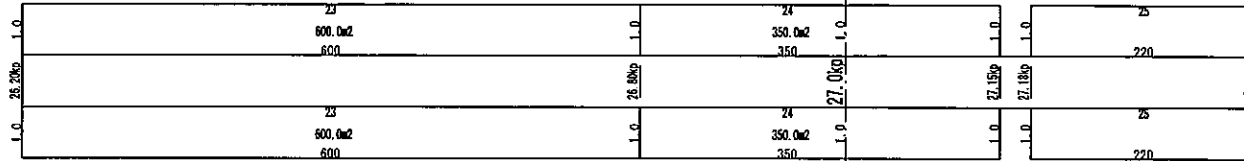


冷川

左  
亀石峠  
右

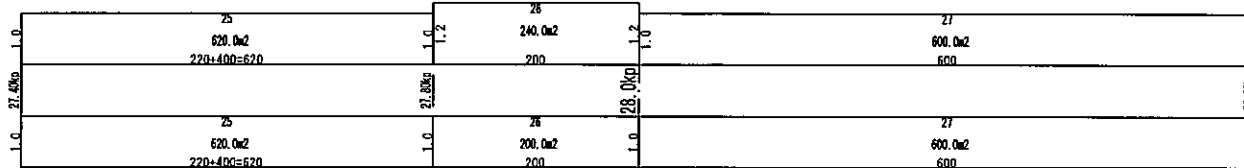


冷川

左  
亀石峠  
右

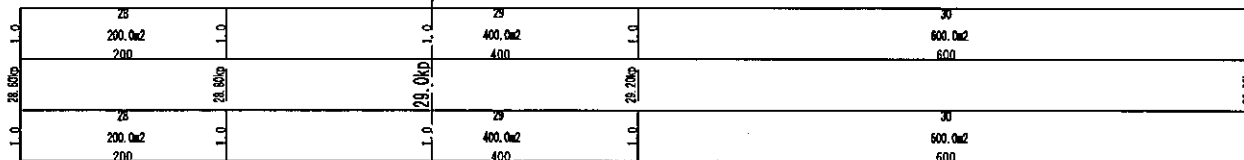

冷川

左  
亀石峠  
右

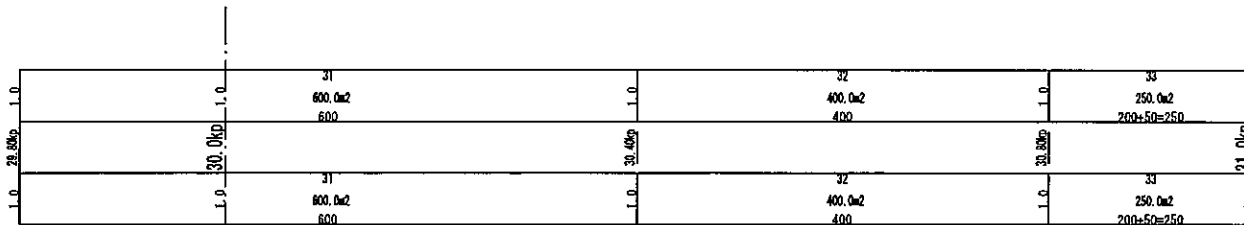

冷川

# 出来形展開図


H=1/100  
L=1/500

伊豆スカイライン (龜石峠 — 冷川)

位置	31.00kp — 31.20kp
----	-------------------

図面No.	4 / 4
-------	-------

左  
龜石峠  
右

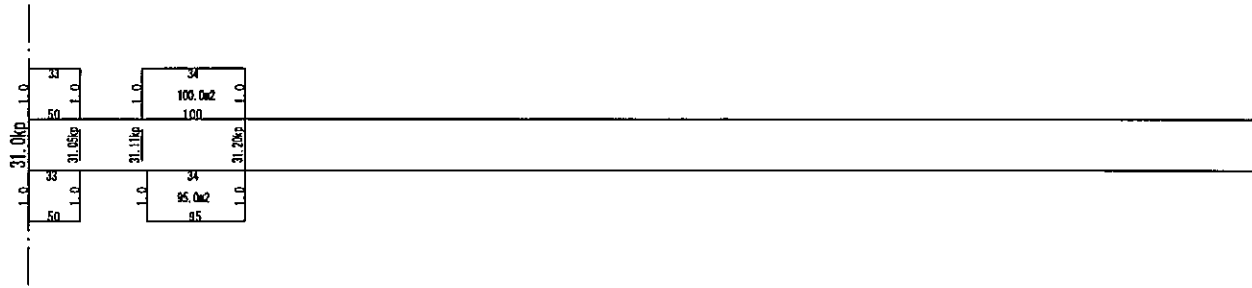

冷川